


Топог
Испол

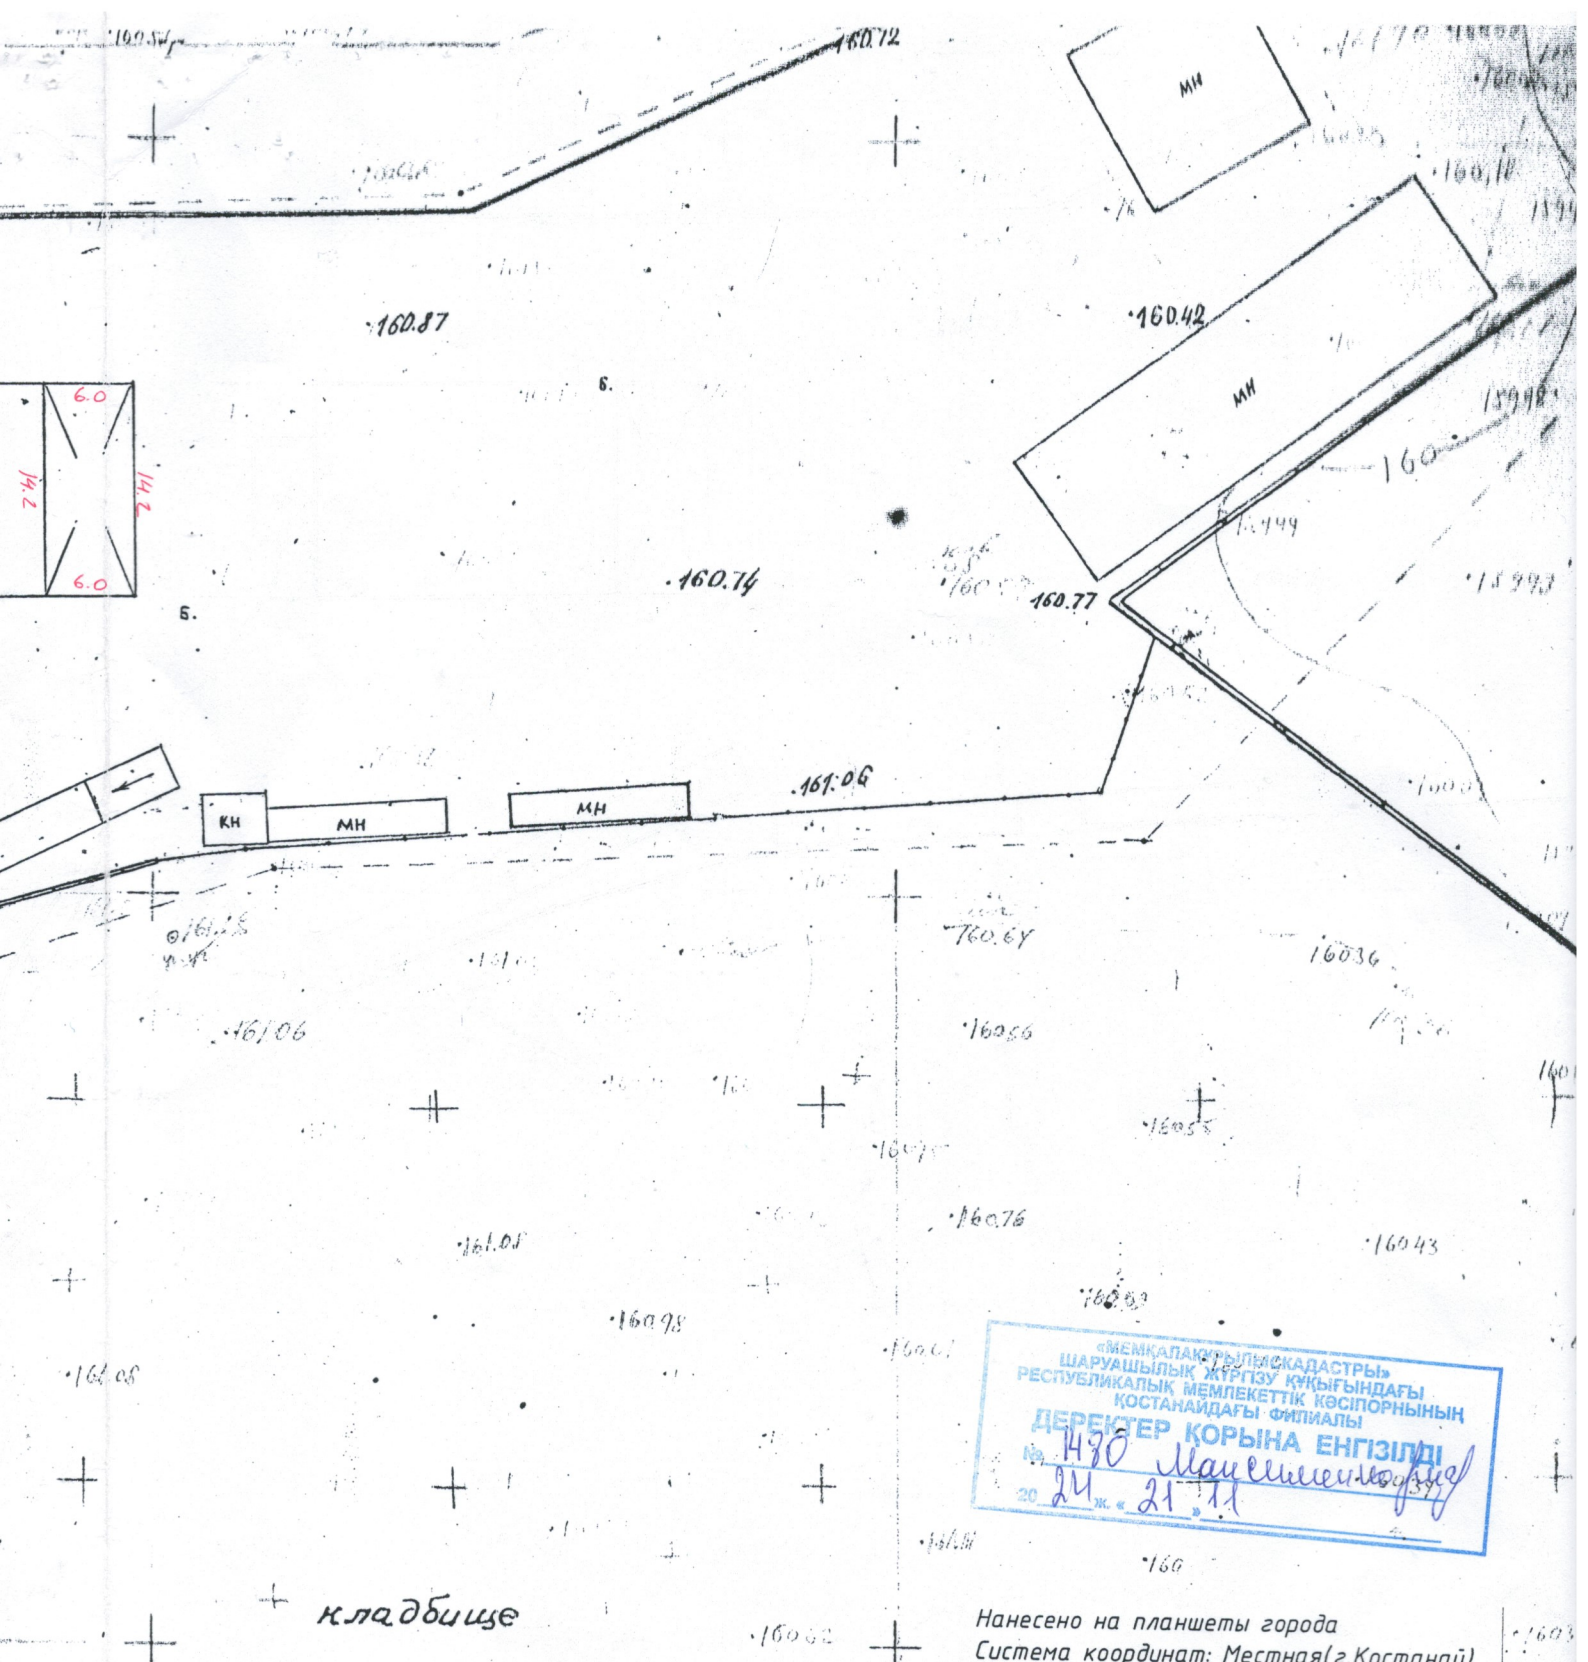

кладбище

 ШАРУАШЫЛЫҚ ЖҮРГІЗУ ҚҰҚЫҒЫНДАҒЫ
 РЕСПУБЛИКАЛЫҚ МЕМЛЕКЕТТІК КӨСІПОРНЫНЫҢ
 ҚОСТАНАЙДАҒЫ ФИЛИАЛЫ
ДЕРЕКТЕР ҚОРЫНА ЕНГІЗІЛДІ
 20 ж. 21.11

Нанесено на планшеты города
 Система координат: Местная (г. Костанай)
 Система высот: Балтийская

Республика Казахстан		ИП "Азимут Гео"		Заказ №--/24	
Топоъемка геодезические изыскания г. Костанай тел. 8-717-912-8444		Заказчик: ТОО "Транс-Сервис-КСТ"			
<p>"Азимут Гео" Исполнитель: Езерский Д.В.</p>	<p>Объект: "Исполнительная геодезическая съемка фактического положения здания и сооружений, расположенных по адресу: г. Костанай, ул. Киевская, 285"</p>	Лист	Листов	Лицензия	
		1	1	№21031214 от 05.11.2021 г.	
04.11.2024 г	3965	Топоплан Масштаб 1:500			